

15 233
JJ 2-1-575



青鸟东亿实业总公司

中国航空规划设计研究总院有限公司
工程竣工证书编号: A121000019

工程名称	青鸟东亿铝业二期扩建工程 (二期) 1号主厂房		
设计经理	总设计师	赵亮	
审定	专业负责人	王生	
审核	检查	校对	王生
设计	于静		
会签			
项目名称	0.00m层管道平面布置图		
设计阶段	施工图	比例	1:150
日期	2014.7.10-15	审核	杨海
日期	2014.7.10	审核	32


版权所有 不得复制

竣工图	变更情况	2处
施工单位	监理单位	监理单位
编制人	审核人	杨五
技术负责人	审核人	27
监理单位	监理单位	监理单位
总監	总監	总監


- 1、设备名称及编号见图功施-5。
- 2、如图中有表达不明之处，以热力原理系统图功施-5、燃烧系统图功施-6、锅炉点火系统图功施-7、锅炉吹灰管路示意图功施-7为准。

版权所有 不得复

2015-575

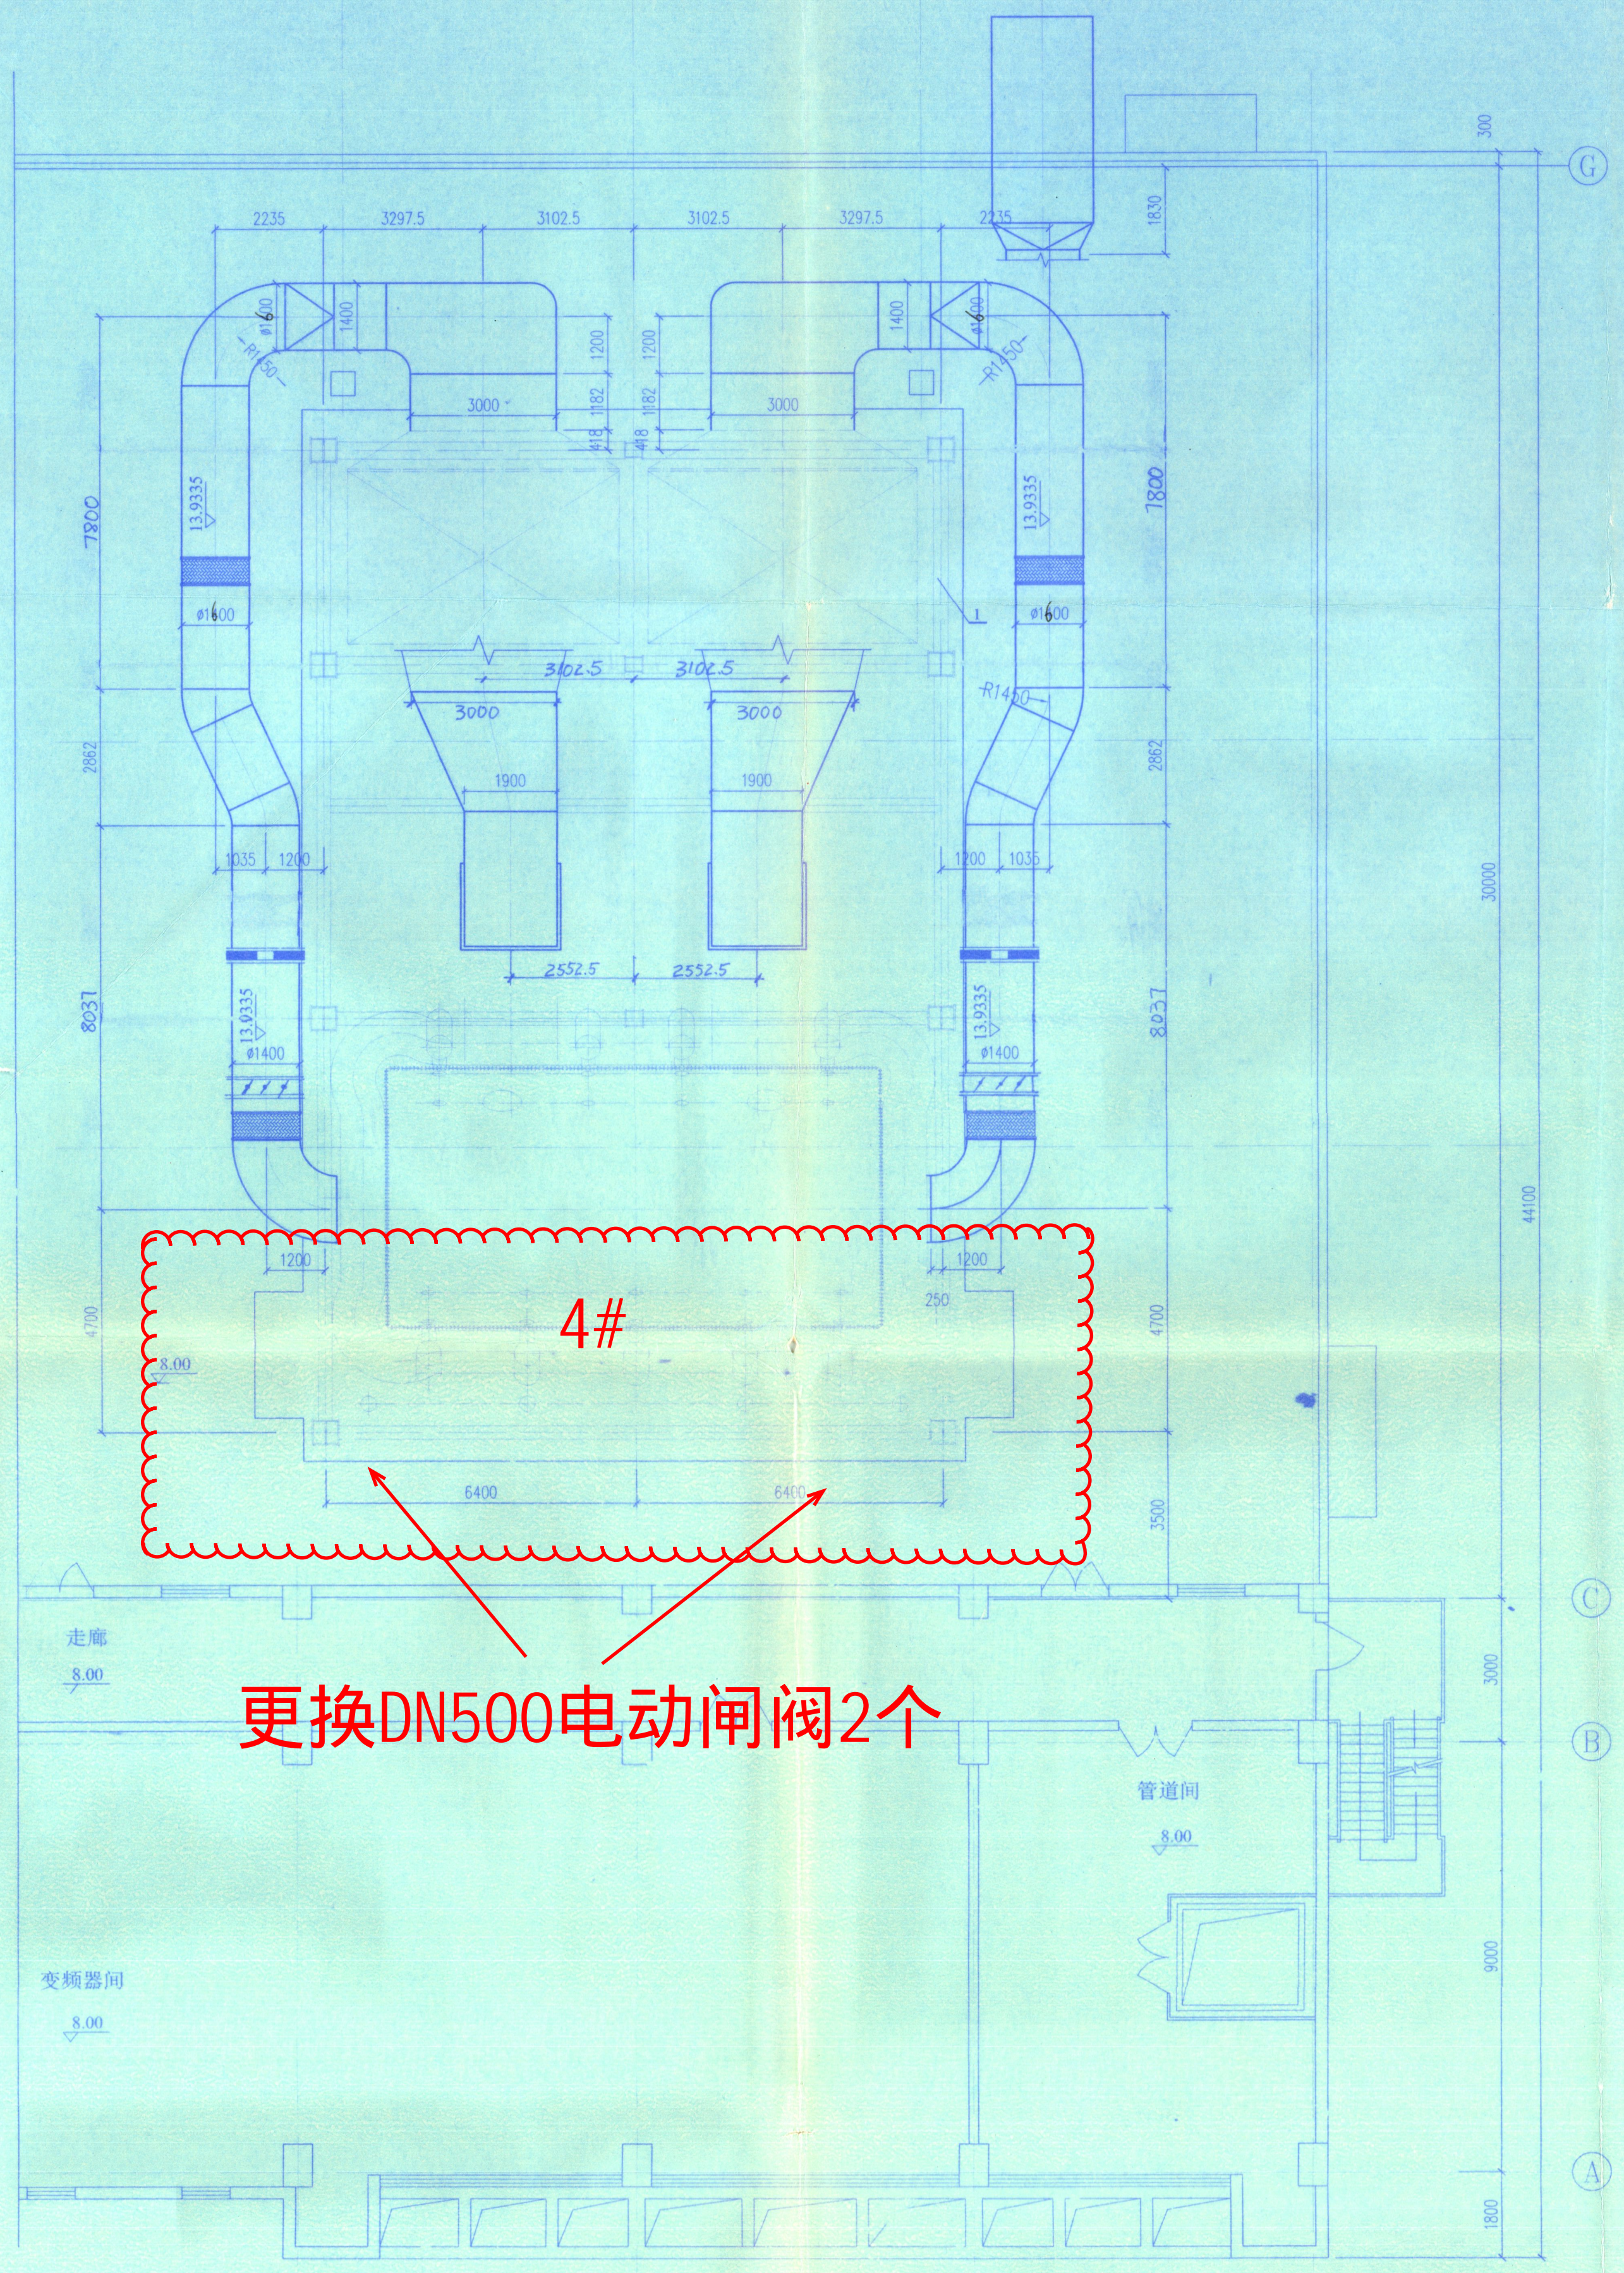


更换DN500电动闸阀2个

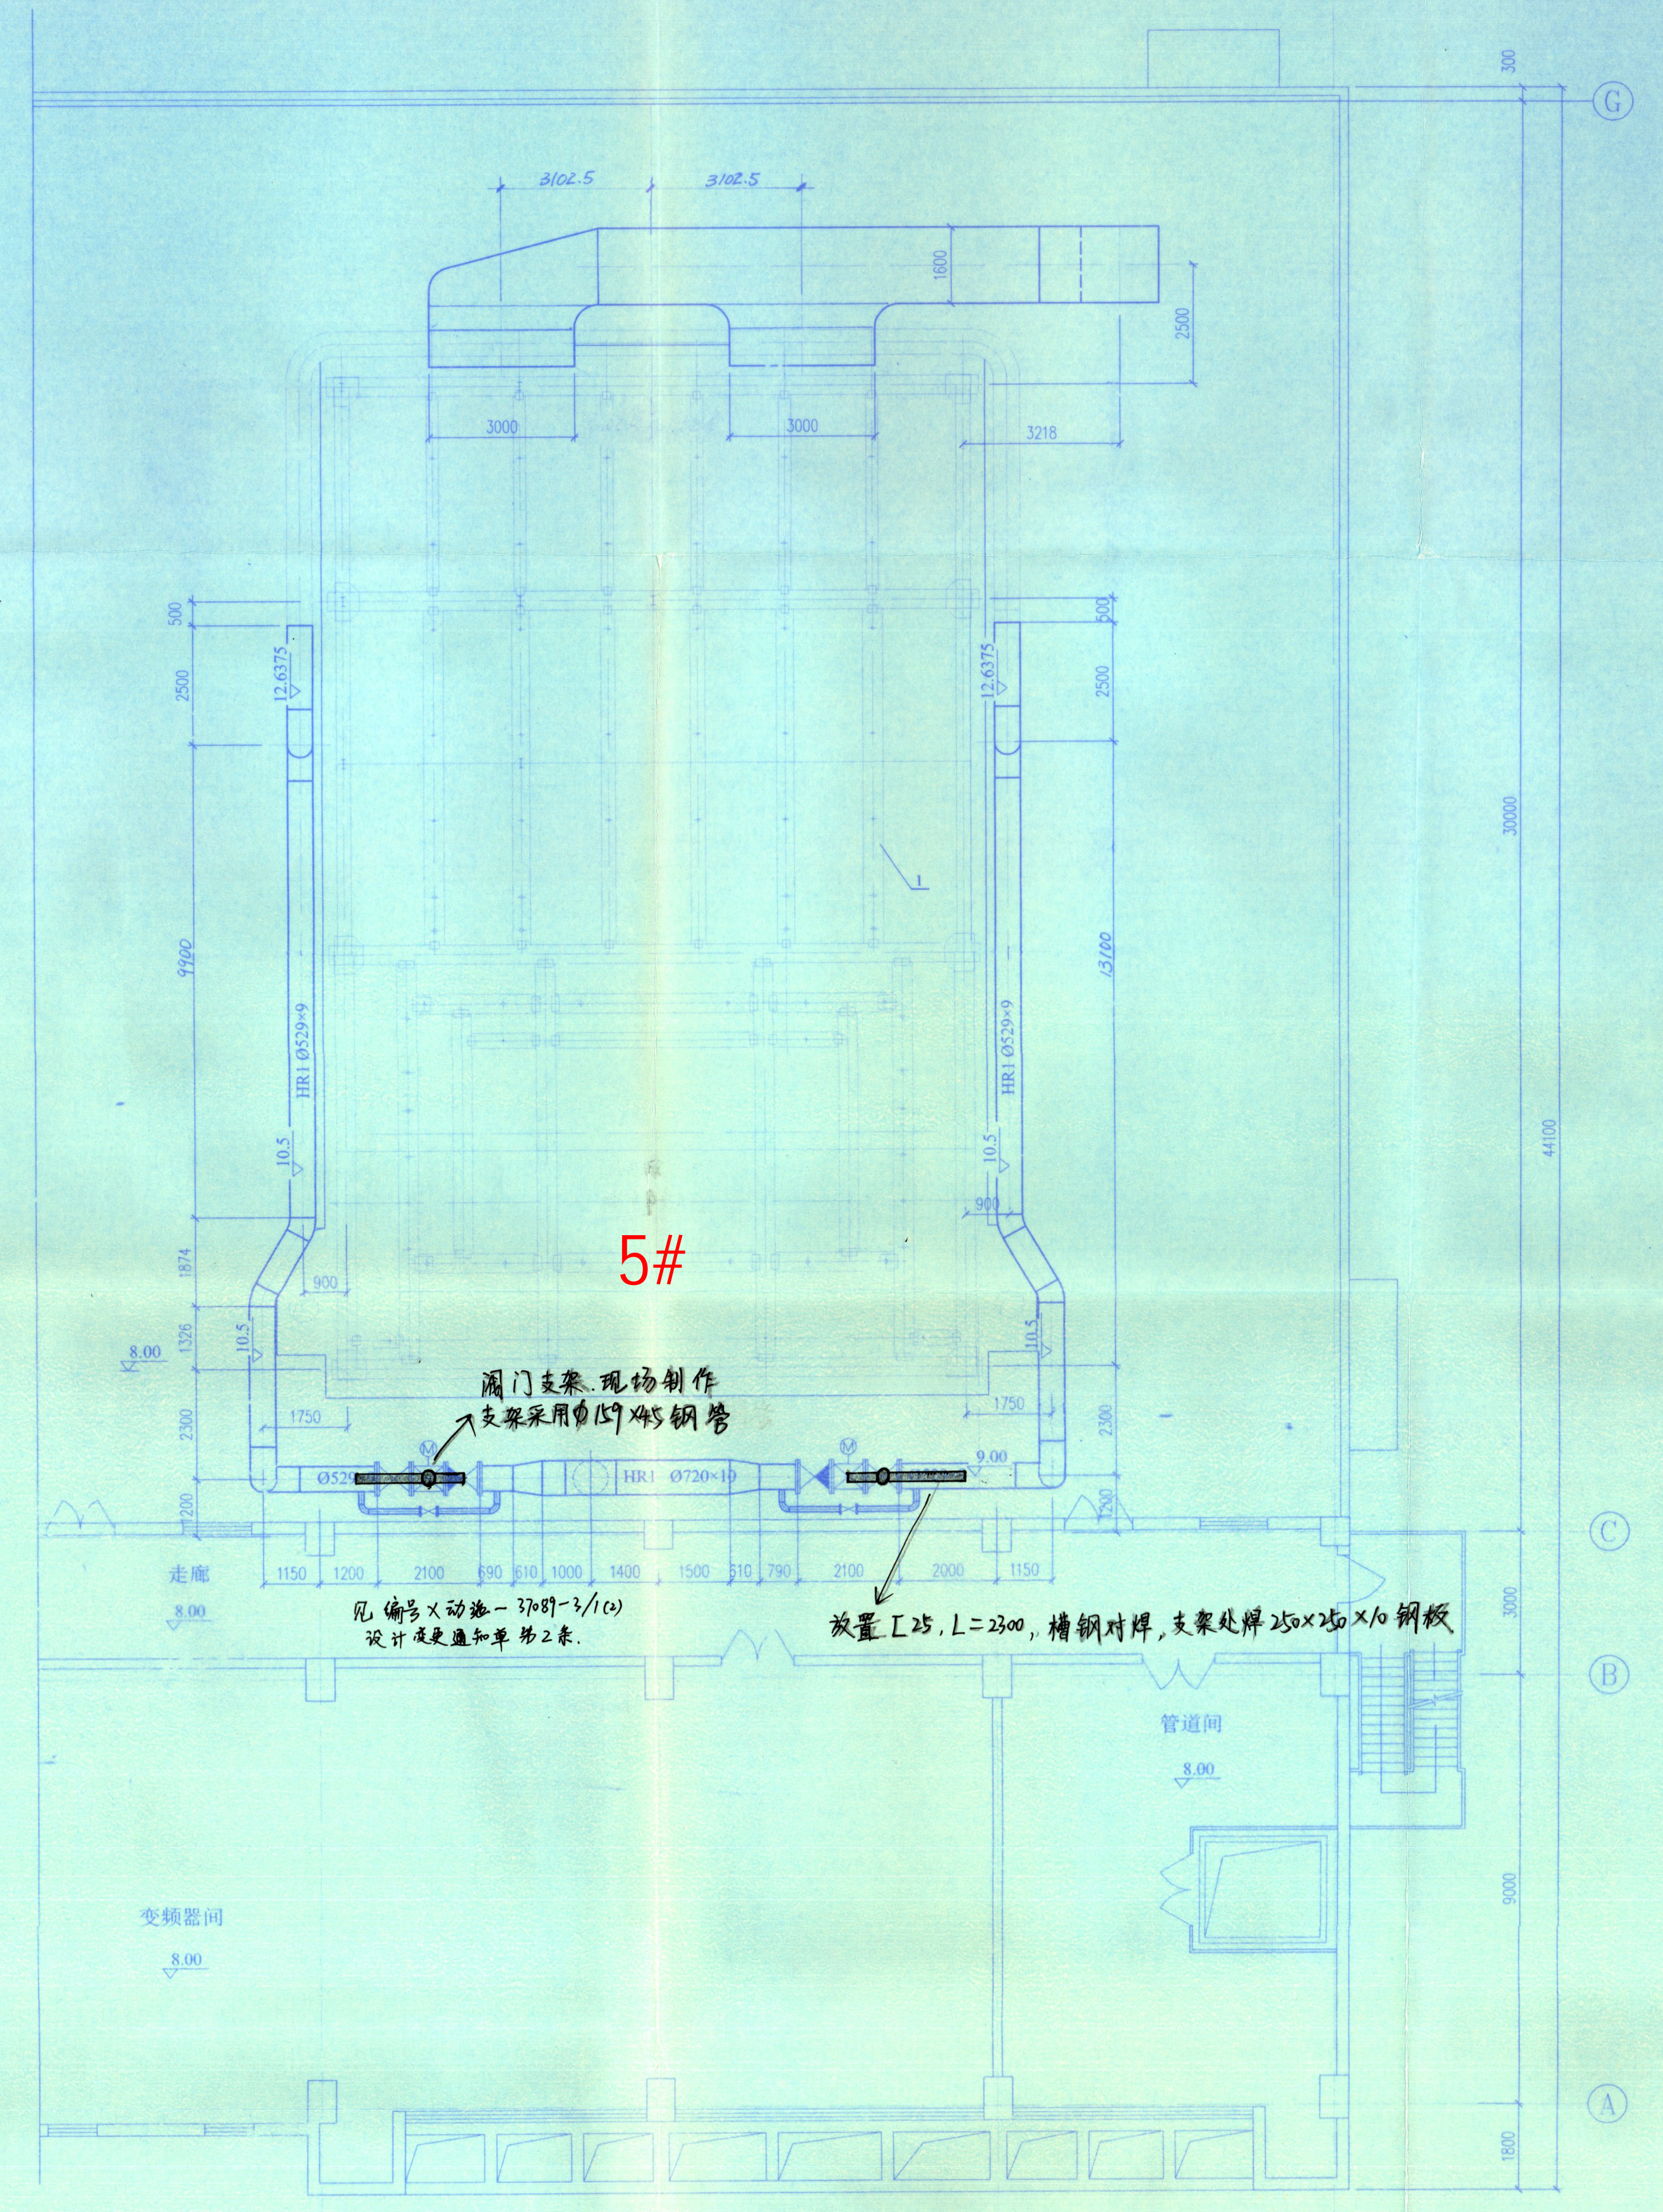



- 附注:
1. 设备名称及编号见图动施-5。
 2. 如图中有表达不明之处, 以热力原理系统图动施-7、燃烧系统图动施-6、锅炉点火系统图动施-7、锅炉吹灰管道示意图动施-7为准。
 3. 锅炉下降管洞口需加装钢板, 盖板采用4mm厚钢板、加固肋为L63x6角钢, 加固类方向均: 布两条。下降管处现场开口, 金属连接处、钢板与洞口翻沿埋件皆采用满焊, 焊缝厚度不小于板厚。

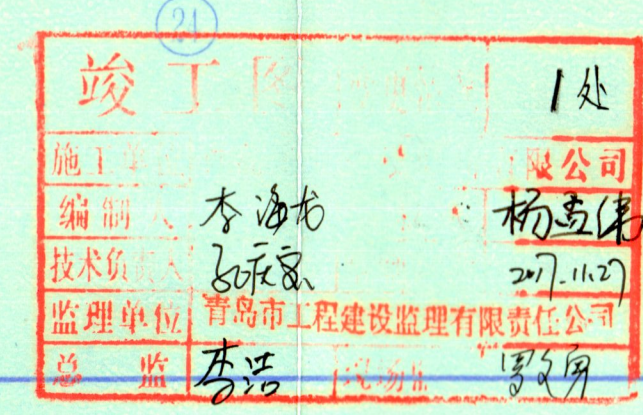
建设单位			青岛东亿实业总公司		
工程名称			青岛东亿供热二期扩建工程 (III期) 1号主厂房		
项目总工	总设计师	赵亮亮	审定	专业负责人	安玉生
	技术负责人	安玉生		校对	安玉生
审核	杨杰	安玉生	设计	于毅	于毅
	杨杰	安玉生		于毅	于毅
图纸名称			8.00m层管道平面布置图		
设计单位			中国航空规划设计研究总院有限公司		
日期			2016年07月		
张数			32		



17.285
201-535



建设单位		青岛东亿实业总公司	
 中国航空规划设计研究总院有限公司		工程设计证书编号 A121000019	
工程名称	青岛东亿供热二期扩建工程(旧期) 1号主厂房		
项目经理	总设计师	赵亮亮 赵亮亮	
审 定	专业负责人	安玉生 安玉生	
审 核	杨杰 杨杰	校 对	安玉生 安玉生
设 计	于 毅 于毅		
绘 图			
图纸名称			
17.50m层管道平面布置图			
		比例	1:100
图号	动施-37089-11	图号	动施-11
日期	2016年07月	张数	32

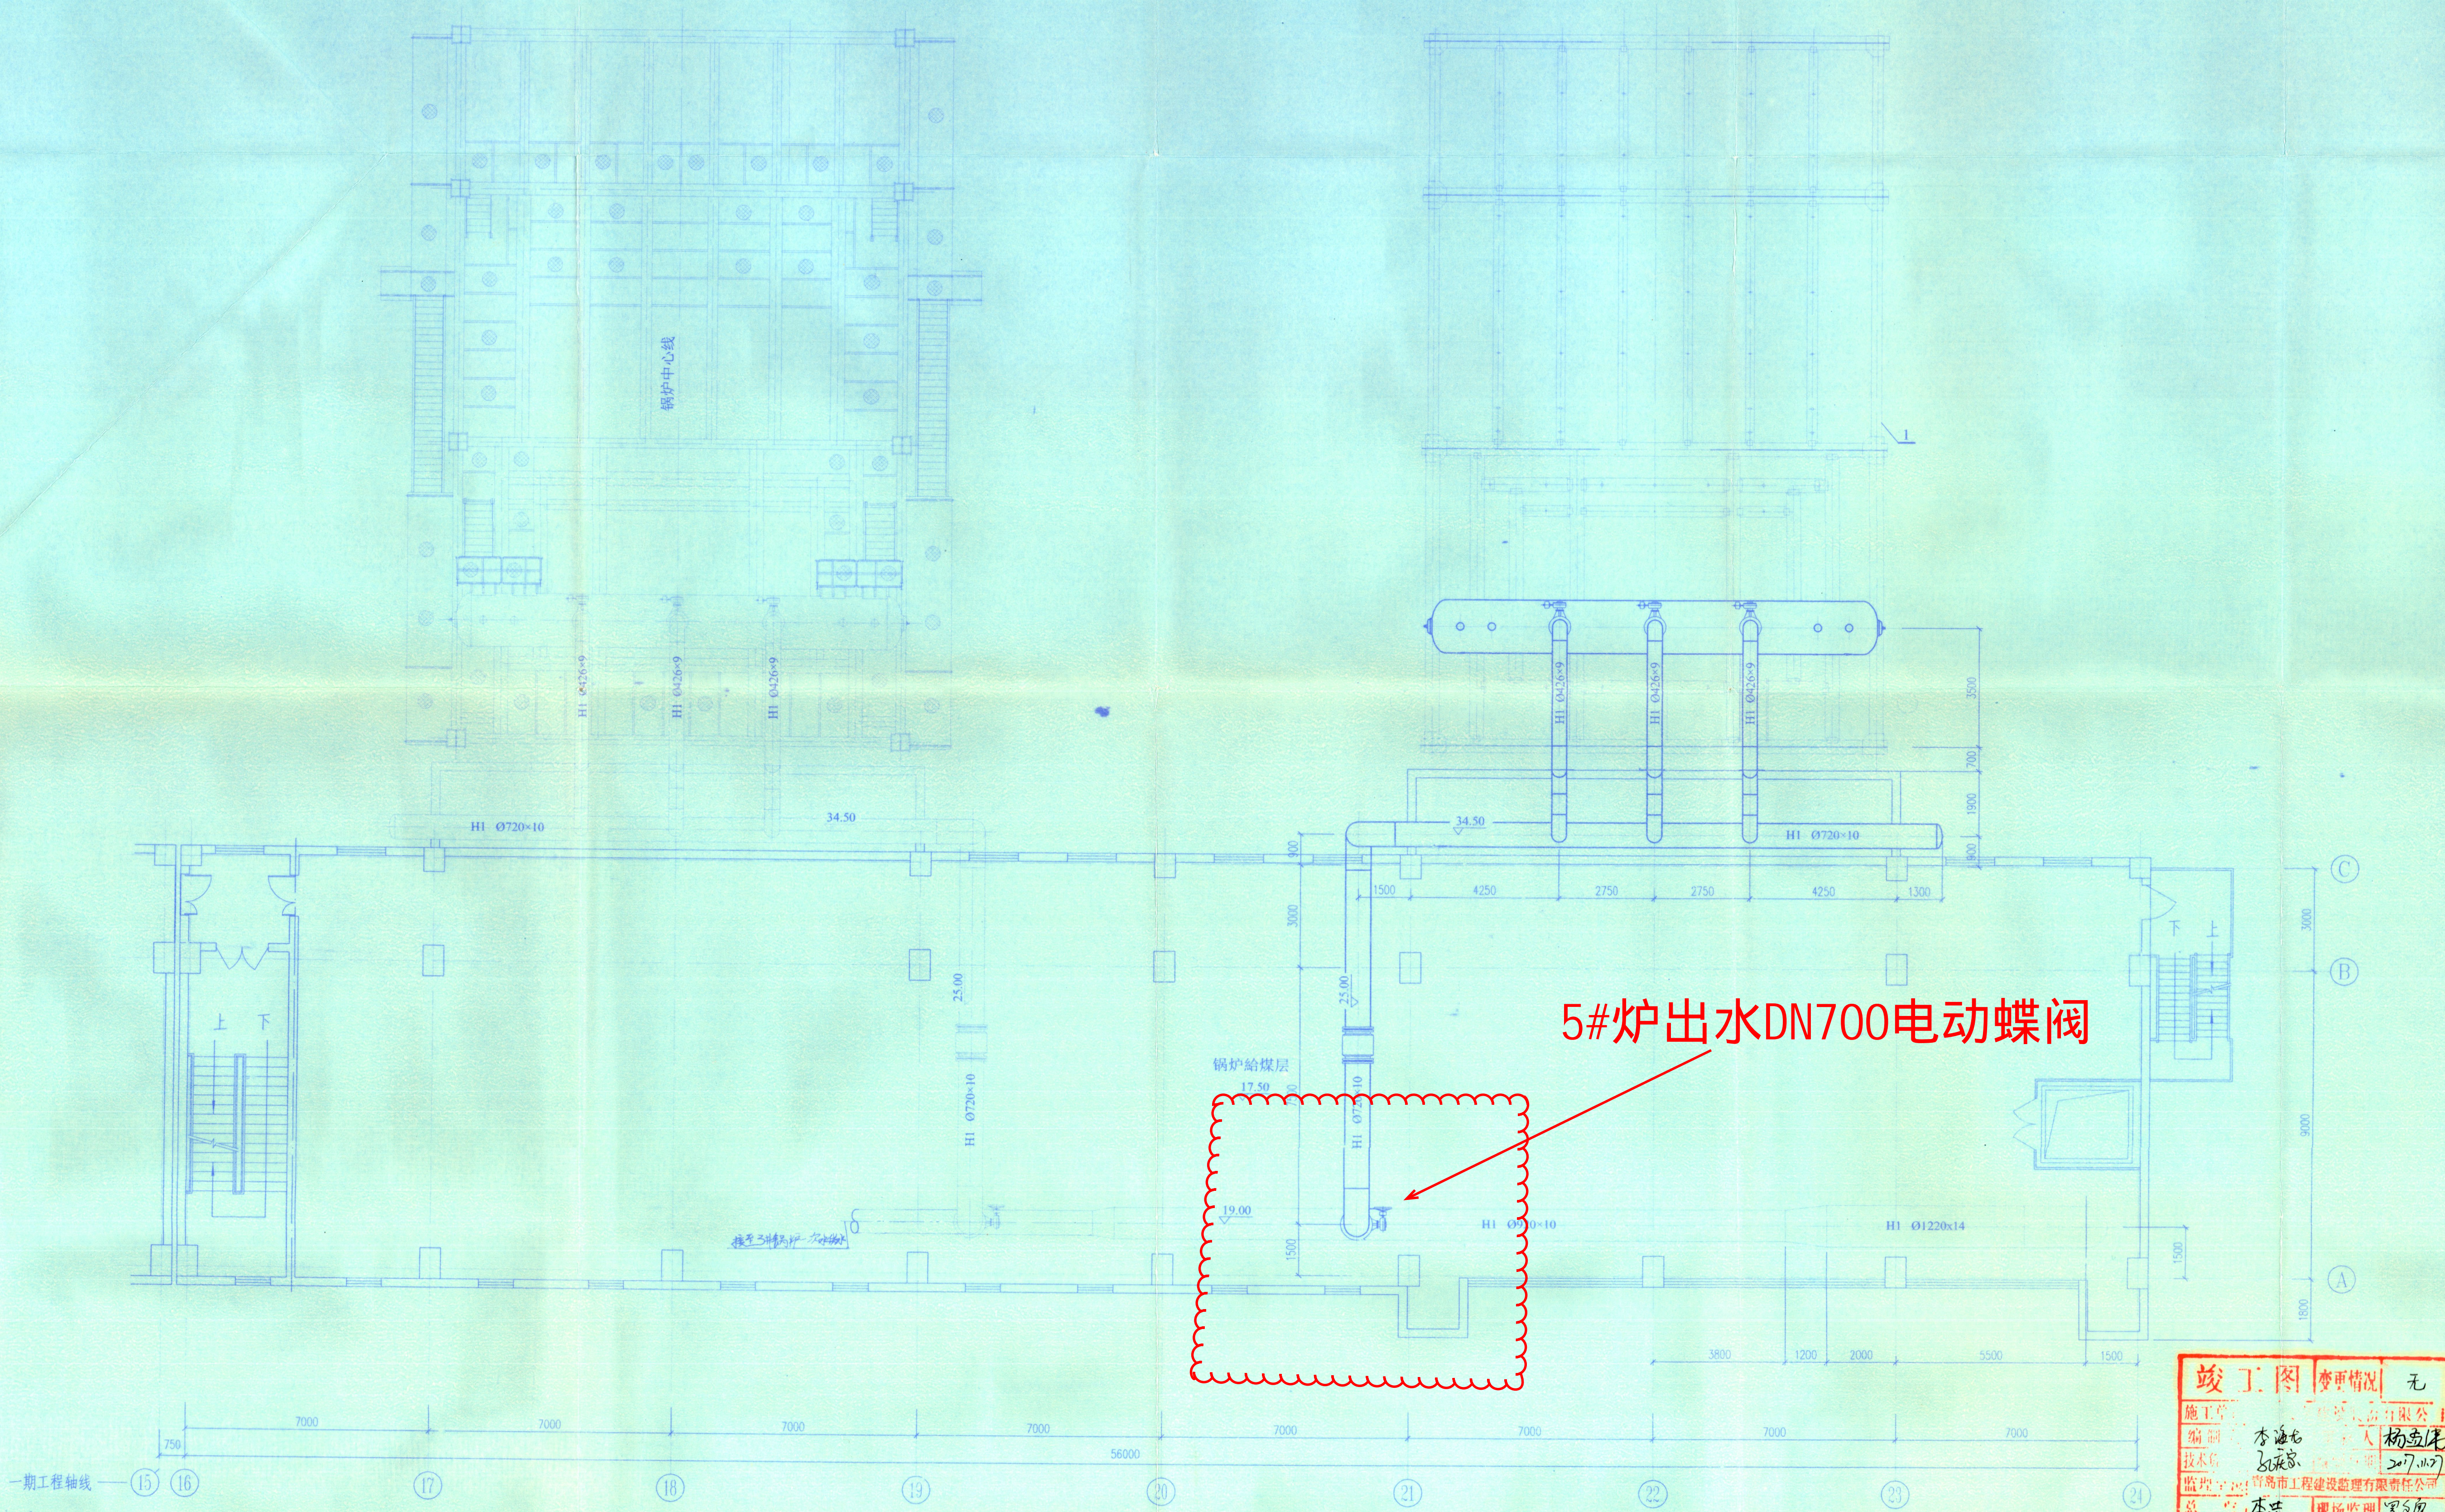

竣工图 变更情况 无

施工: 李海龙 杨立伟
技术: 李海龙 杨立伟
审核: 李海龙 杨立伟
总工: 李海龙 杨立伟

1. 设备名称及编号见图动施-5。
2. 如图中有表达不明之处, 以热力原理系统图动施-5为准。